
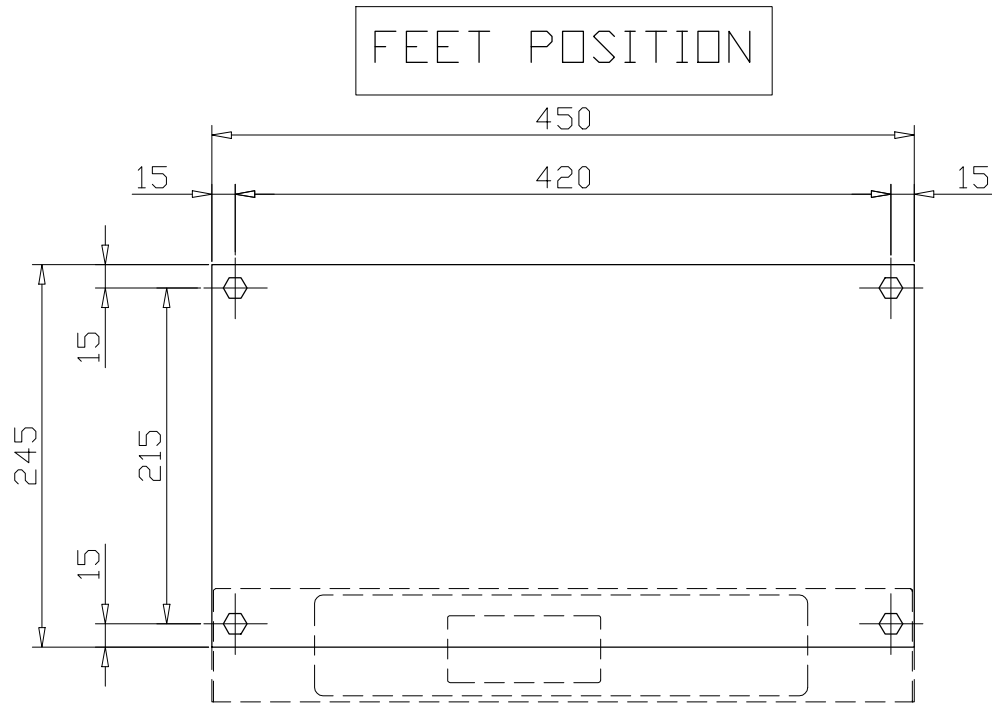
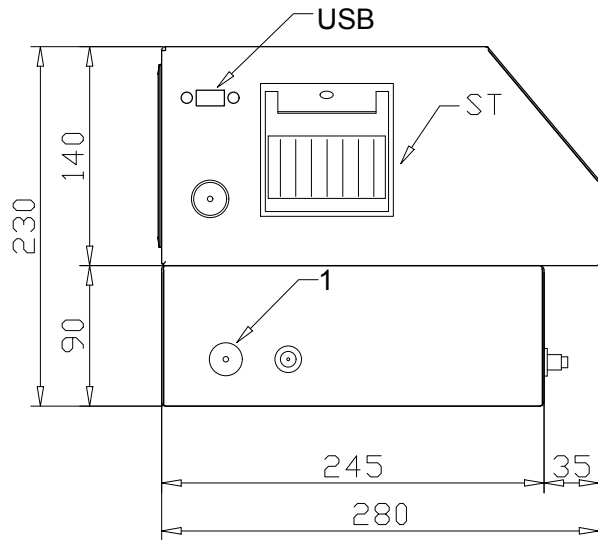
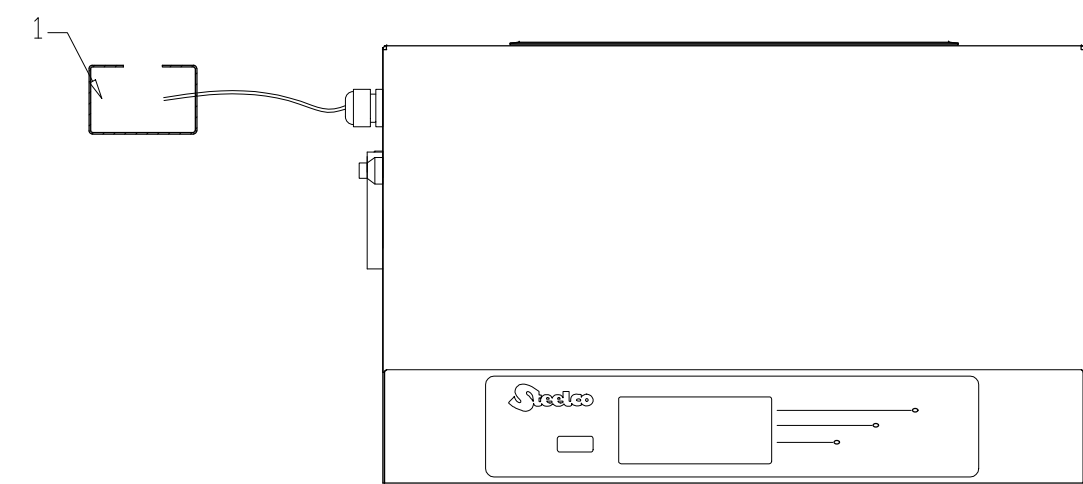


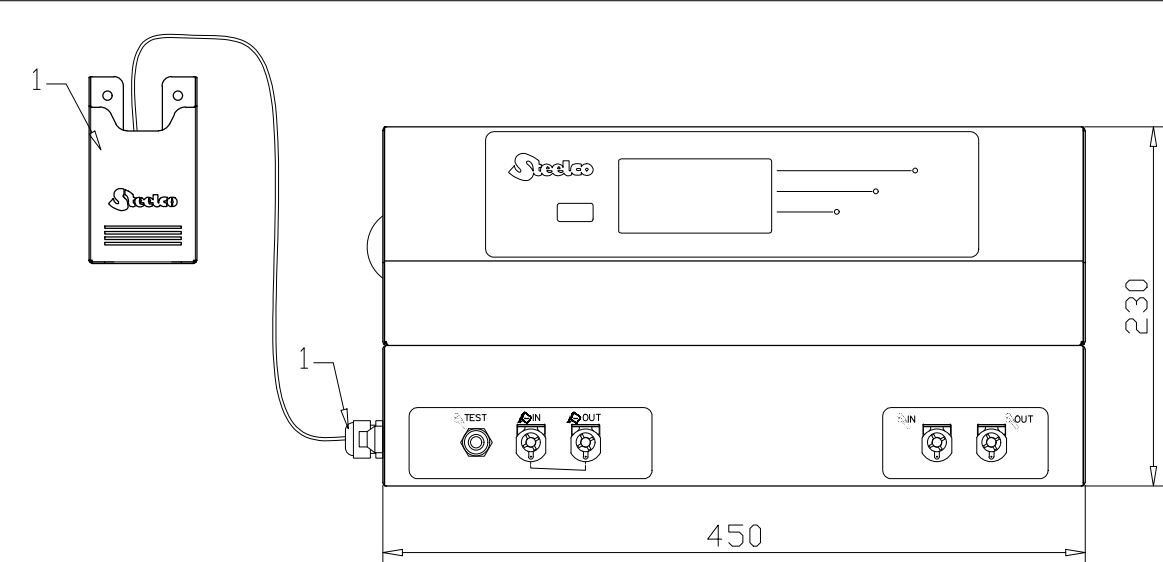

| SPECIFICA CONNESSIONI - CONNECTION DETAILS    |                                                        |
|-----------------------------------------------|--------------------------------------------------------|
| 1. ELETTRICA - ELECTRICAL                     |                                                        |
| Tensione - Voltage:                           | 230-240V / 1~+N+PE / 50Hz                              |
| Potenza - Power:                              | 250W / 1,5 A                                           |
| Fusibili - Fuse rating:                       | 1 x 2 A                                                |
| Cavo e sezione min. - Cable and min. section: | 3 x 1.5 mm <sup>2</sup>                                |
| Colori dei cavi - Cable colours:              |                                                        |
| N: Blu - Blue                                 | PE: Giallo/Verde - Yellow/Green    L1: Marrone - Brown |

| PESI - WEIGHTS            |             |
|---------------------------|-------------|
| Netto totale - Total Net: | 13 daN (kg) |

| ALTRE SPECIFICHE - OTHERS DETAILS          |                               |
|--------------------------------------------|-------------------------------|
| AMBIENTE - ENVIRONMENT                     |                               |
| Temperatura - Temperature:                 | +5...+40°C (+41...+104°F)     |
| Umidità relativa - Relative humidity:      | Max 80%(5...31°C); 50% (40°C) |
| Liv. pr. sonora - Eq. noise pr. lev. (Leq) | < 70 dB(A)                    |

| CONFIGURAZIONE - CONFIGURATION                     |                         |
|----------------------------------------------------|-------------------------|
| A) Risc. in circolazione-Circulating heating type: | E: ELETTRICO-ELECTRICAL |
| B) Risc. in asciugatura-Air drying heating type:   | X: N.A.                 |
| C) Risc. in taniche-Tanks water heating type:      | X: N.A.                 |

| ACCESSORI INSTALLATI - INSTALLED OPTIONALS |  |
|--------------------------------------------|--|
| ST) Stampante - Printer                    |  |

|      |             |                                                               |            |              |
|------|-------------|---------------------------------------------------------------|------------|--------------|
| 0.5  | 22-11-2018  | AGGIORNATE CONNESSIONI LATERALI - UPDATED LATERAL CONNECTIONS | Iordan C.  | Capovilla I. |
| Rev. | Data / Date | Descrizione / Description                                     | Dis./Drawn | Approv.      |

| THESE DRAWINGS ARE:   |                                               |                                                |                                |                              |
-----------------------------------------------|------------------------------------------------|--------------------------------|------------------------------|
| <input type="checkbox"/> FOR APPROVAL   | <input type="checkbox"/> FOR INFORMATION ONLY | <input checked="" type="checkbox"/> AS BUILT   | <input type="checkbox"/> DRAFT |                              |
| FORMAT: A3   | MOD.: IMD04#42 Rev.13                         | Descrizione/Description:                       |                                | N° documento / Document n° : |
|   |                                               | DISPOSIZIONE GENERALE / GENERAL ARRANGEMENT    |                                | GA xxxxxxxxxxxx              |
| Modello / Model:   |                                               | EPW100 (250W 230-240V 50Hz - EXX version - ST) |                                | Data / Date:                 |
| Codice cliente / Customer code:   |                                               | Progetto / Project:                            | Ingegneria / Engineering:      | Rev. / Rev.:                 |
| ..   |                                               | --                                             | STEELCO                        | 0.5                          |
| © Copyright 2016 Steelco SpA - ITALY   |                                               | Rif. ordine / Order ref.:                      |                                | N° di serie / Serial n°:     |
| Ai termini di legge Steelco SpA - Riese Pio X (TV) - ITALIA - considera il presente documento segreto di proprietà e pertanto fa divieto a chiunque di riprodurlo o di renderlo noto in tutto o in parte a terze parti o a concorrenti senza la specifica autorizzazione scritta della Direzione Steelco Spa. La traduzione, l'adattamento totale o parziale, la riproduzione con qualsiasi mezzo (compresi microfilm, films, fotocopie e la memorizzazione elettronica) sono riservati per tutti i Paesi. Il nome ed il logo STEELCO sono marchi registrati di proprietà di Steelco S.p.A. / According to the law, Steelco S.p.A - Riese Pio X (TV) - ITALY - considers this document to be a company secret and therefore prohibits any person to reproduce it or make it known in whole or in part to other parties or to competitors without specific written authorization of Steelco S.p.A management. The translation, whole or partial adaptation, reproduction by any means (including microfilms, films, photocopies and electronic storage) are reserved in all countries. STEELCO logo and name are registered trademarks and property fo Steelco S.p.A |                                               | --                                             |                                | --                           |

#### NOTE - NOTES

- La macchina deve essere livellata orizzontalmente.
  - L'alimentazione elettrica di ogni macchina deve essere protetta con un interruttore differenziale (30 mA, tipo "AC").
  - Tutte le connessioni dei servizi per la macchina devono rispettare tutte le normative e pratiche locali applicabili.
  - Il fabbricante si riserva il diritto di apportare modifiche al prodotto che possono non essere riportate nel disegno.
- The machine shall be horizontally levelled.
  - The electrical supply of each machine must be protected with a ground fault interrupter (30 mA, "AC" type).
  - All services connections to the machine must comply with all applicable local codes and practices.
  - The manufacturer reserves the right to make product changes that may not be reported in the drawing.