


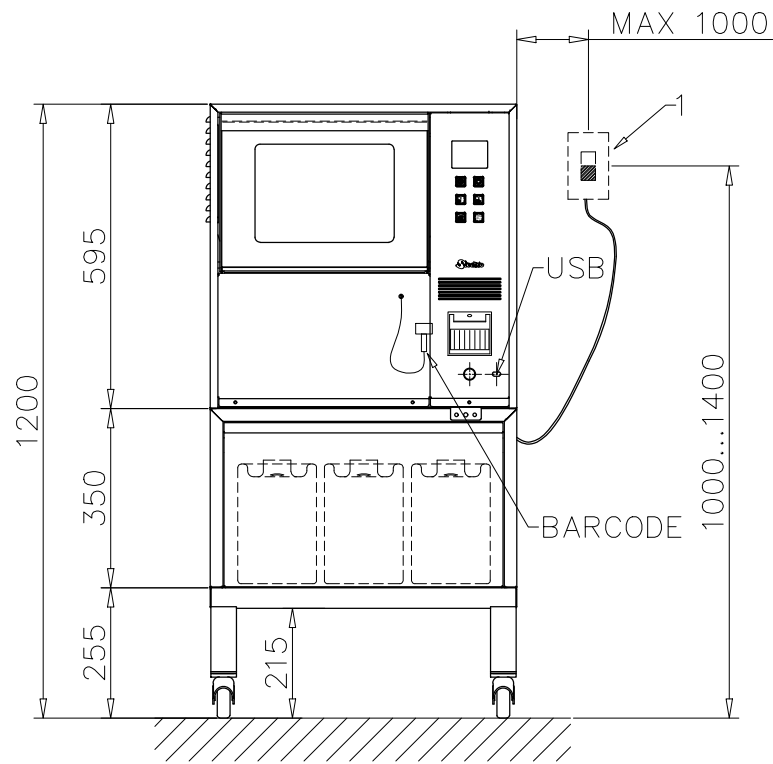

ALTRE SPECIFICHE - OTHERS DETAILS	
AMBIENTE - ENVIRONMENT	
Temperatura - Temperature:	5...40°C
Umidità rel. - Rh:	max 80% (5...31°C); 50% (40°C)
Rumorosità - Noise level:	< 60 dB (A)
EMISSIONI DI CALORE - HEAT EMISSIONS	
Max. nel locale-Max. in the room:	160 W (140 kcal/h)
Max. dallo sfiato camera-Max. in exhaust air	140 W (120 kcal/h)
Max. dal cesto/oggetti-Max. from trolley/items:	200 W (172 kcal/h)
PESI - WEIGHTS	
Netto totale - Total Net:	98 daN (kg)
Lordo totale - Total Gross:	112 daN (kg)
Max all'uso - Max. on working:	128 daN (kg)
Carico a pavimento - Floor load:	190 daN/m² (kg/m²)

CONFIGURAZIONE - CONFIGURATION	
A) Risc. in circolazione-Circulating heating type:	E: ELETTRICO-ELECTRICAL
B) Risc. in asciugatura-Air drying heating type:	X: N.A.
C) Risc. in taniche-Tanks water heating type:	X: N.A.
ACCESSORI INSTALLATI - OPTIONALS INSTALLED	
9991916 - Optional base rialzo con ruote - Optional base upward with wheels	
BAR) Barcode	

0.9	02-02-2021	AGGIORNATO LEGENDA - UPDATED LEGEND					iordan C.	Capovilla I.
Rev.	Data / Date	Descrizione / Description					Dis./Drawn	Approv.
THESE DRAWINGS ARE:								
☐ FOR APPROVAL		☐ FOR INFORMATION ONLY				☒ AS BUILT		☐ DRAFT
FORMAT: A3	MOD.: MD04#42 Rev.13	Descrizione/Description: DISPOSIZIONE GENERALE / GENERAL ARRANGEMENT				N° documento / Document n° : GA xxxxxxxxxxxx		Foglio/Sheet: 1 / 1
		Modello / Model: EW 1 (3,05kW 230V 50Hz - EXX version - 9991916;BAR)				Data / Date: 02/02/2021		Rev. / Rev.: 0.9
Codice cliente / Customer code:		Progetto / Project:		Ingegneria / Engineering: STEELCO		Rif. ordine / Order ref.:		Scala / Scale: 1:15
N° di serie / Serial n°:		N° di serie / Serial n°:		N° di serie / Serial n°:		N° di serie / Serial n°:		N° di serie / Serial n°:
© Copyright 2016 Steelco SpA - ITALY At termini di legge Steelco SpA - Riese Pio X (TV) - ITALIA - considera il presente documento segreto di proprietà e pertanto fa divieto a chiunque di riprodurlo o di renderlo noto in tutto o in parte a terze parti o a concorrenti senza la specifica autorizzazione scritta della Direzione Steelco Spa. La traduzione, l'adattamento totale o parziale, la riproduzione con qualsiasi mezzo (compresi microfilm, films, fotocopie e la memorizzazione elettronica) sono riservati per tutti i Paesi. Il nome ed il logo STEELCO sono marchi registrati di proprietà di Steelco S.p.A. / According to the law, Steelco S.p.A - Riese Pio X (TV) - ITALY - considers this document to be a company secret and therefore prohibits any person to reproduce it or make it known in whole or in part to other parties or to competitors without specific written authorization of Steelco S.p.A management. The translation, whole or partial adaptation, reproduction by any means (including microfilms, films, photocopies and electronic storage) are reserved in all countries. STEELCO logo and name are registered trademarks and property for Steelco S.p.A								